


BESTANDSPLAN "HUBERHÄUSER"

Entwurfsverfasser

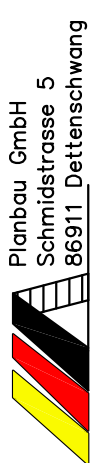

27.11.2017

M = 1:175

